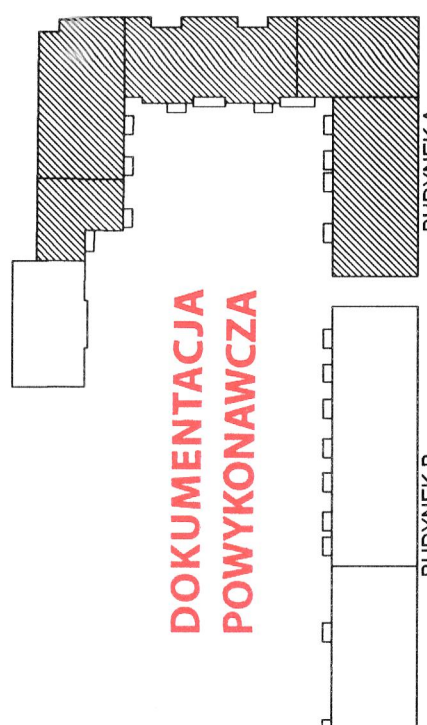
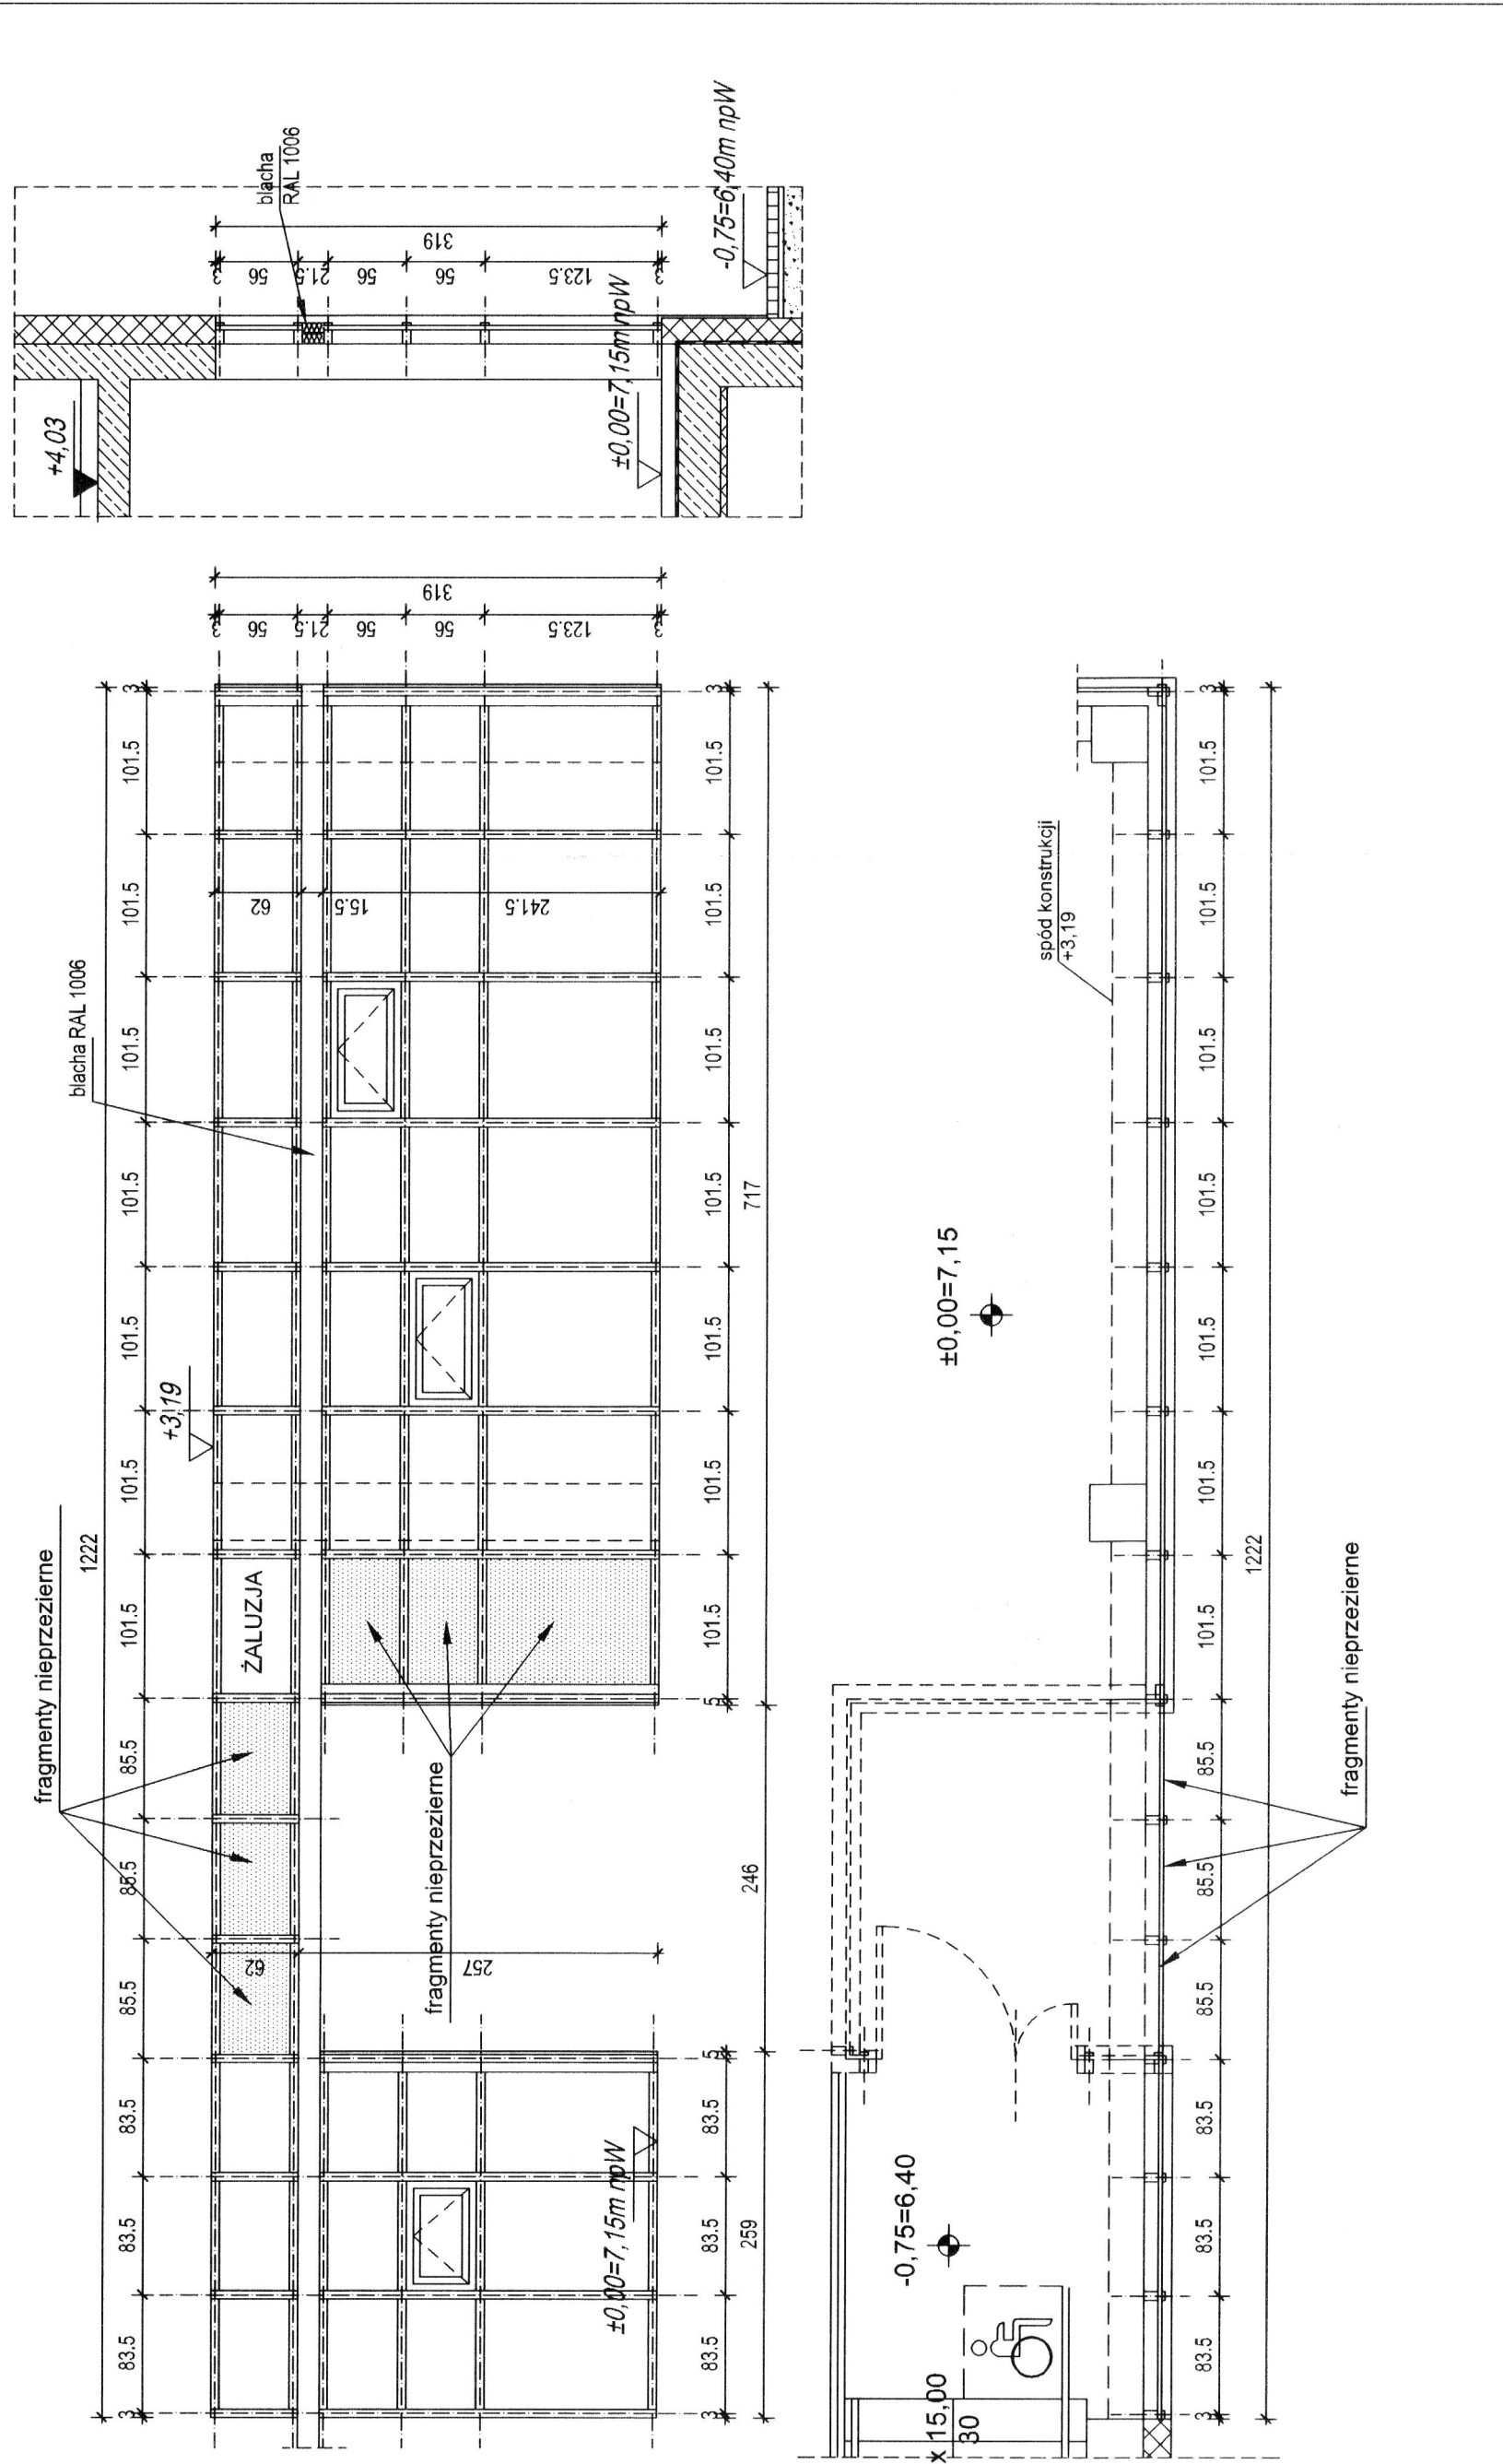
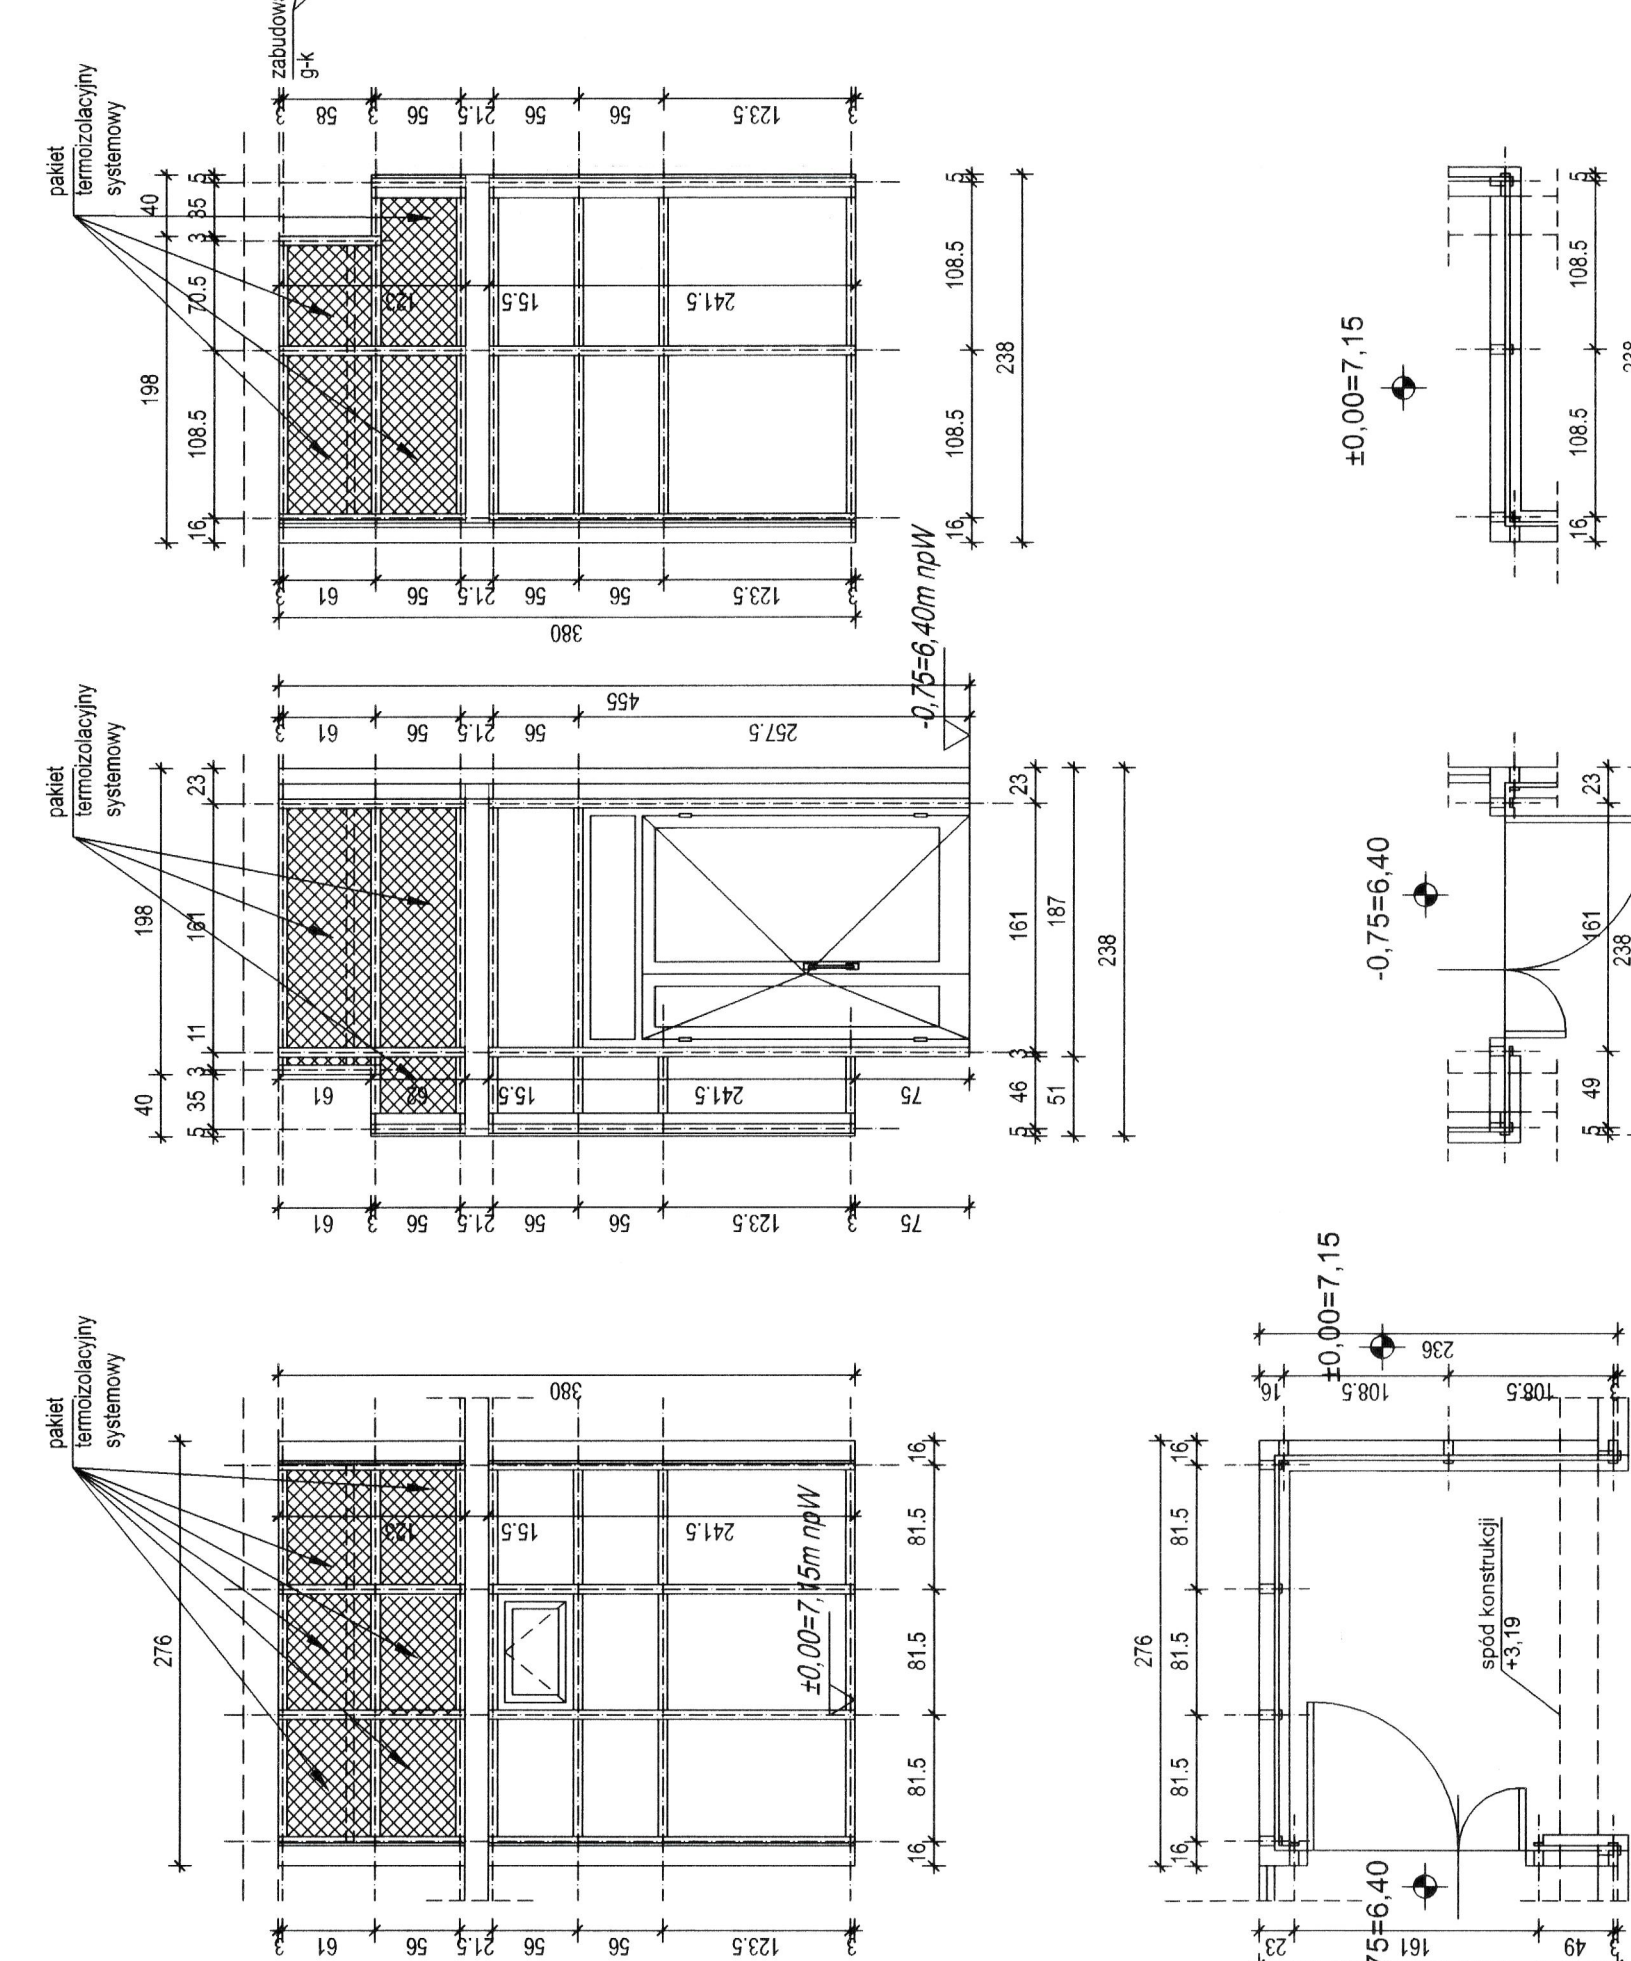
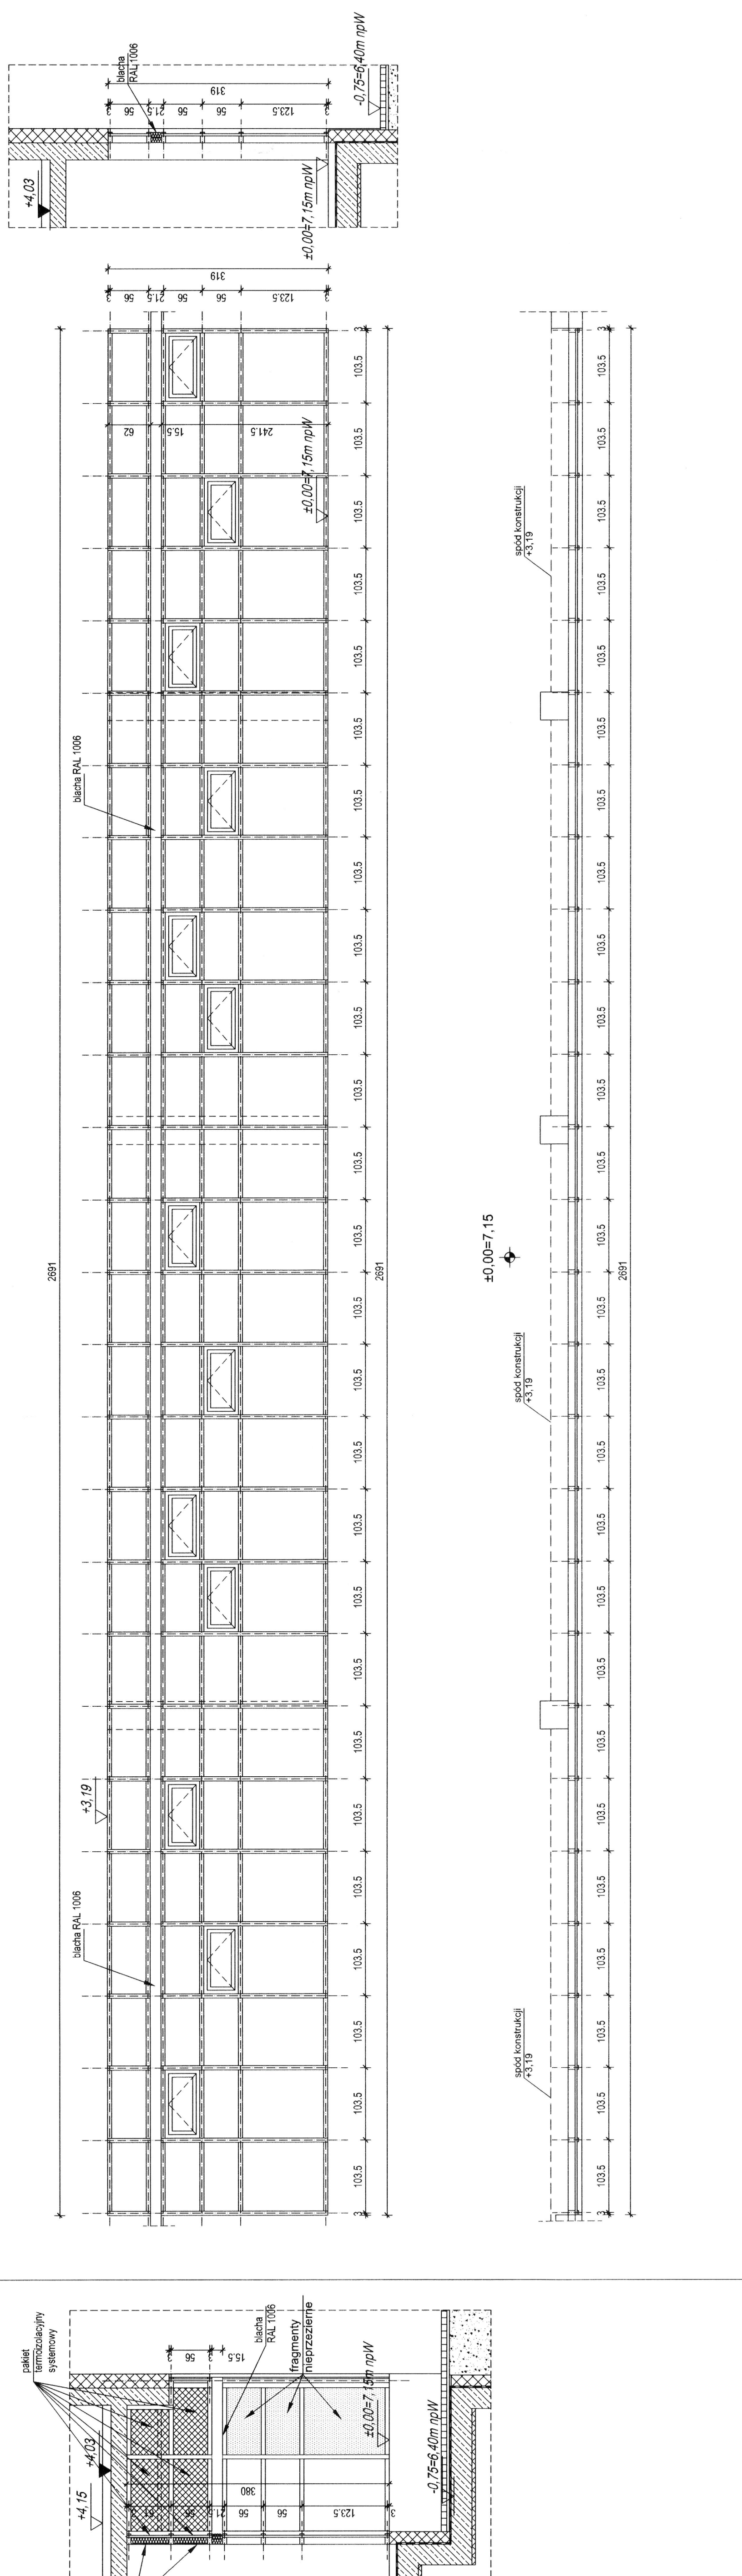


[illegible]

ARCHITEKTURA		08-2020	1:50
PROJEKT POWYKONAWCZY	4 RAB	A.Z.06.A	A

SYMBOL MARYS	F10a			F11a			F12a		
SCHEMAT FASADY WIDOK OD ZEWNĄTRZ									
WYMIARY W ŚWIETLE MURU Sx x Hs (mm)	wg schematu			wg schematu			28910 x 3190		
WYMIARY W ŚWIETLE OŚCIEŻNICY S x H (mm)	wg producenta			wg producenta			wg producenta		
WYSOKOŚĆ PARAPETU Hs (mm)	-			-			Hp = 0		
WYMIAGANIA P.POZ.	BEZ WYMAGAN			BEZ WYMAGAN			BEZ WYMAGAN		
LOKALIZACJA	PARTER			PARTER			PARTER		
ILUSTR.	1			1			1		
OPIS	FASADA SŁUPOWO-RYGLOWA, ALUMINIOWA, LAKIEROWANA PROSZKOWO, KOLOR RAL 7016. DRZWI DWUSKRÓTOWE ASYMETRYCZNE BEZ SŁUPKA ŚRODKOWEGO ZE STALNĄ NAKŁEPIELĄ, WYPOSAŻONE W SAMOZAMYKACZ. PROFILE OŚCIEŻNICY DWUBIENIOWE LAKIEROWANE PROSZKOWO NA KOLOR RAL 1006. OŚCIEŻNICA WYKONANA ZE STALY I POKRYTA LAKIEM PROSZKOWYM KOLOR RAL 7016. OŚCIEŻNICA WYKONANA ZE STALY I POKRYTA LAKIEM PROSZKOWYM KOLOR RAL 1006. ELEMENTY NIEPOKROZONE - PAKIET SZKŁA DWUSKRÓTOWY TYP BRANDELL SZCZEGÓŁY W OPIŚCIE TECHNICZNEGO.			FASADA SŁUPOWO-RYGLOWA, ALUMINIOWA, LAKIEROWANA PROSZKOWO, KOLOR RAL 7016. DRZWI DWUSKRÓTOWE ASYMETRYCZNE BEZ SŁUPKA ŚRODKOWEGO ZE STALNĄ NAKŁEPIELĄ, WYPOSAŻONE W SAMOZAMYKACZ. PROFILE OŚCIEŻNICY DWUBIENIOWE LAKIEROWANE PROSZKOWO NA KOLOR RAL 1006. OŚCIEŻNICA WYKONANA ZE STALY I POKRYTA LAKIEM PROSZKOWYM KOLOR RAL 7016. OŚCIEŻNICA WYKONANA ZE STALY I POKRYTA LAKIEM PROSZKOWYM KOLOR RAL 1006. ELEMENTY NIEPOKROZONE - PAKIET SZKŁA DWUSKRÓTOWY TYP BRANDELL SZCZEGÓŁY W OPIŚCIE TECHNICZNEGO.					

UWAGI :

1. Izolacyjność akustyczna ścian min. $R_{wA2} = 33dB$. Szczegóły według opisu technicznego.
2. Współczynnik g_n całkowitej przepuszczalności energii promieniowania słonecznego dla typu oszklenia we wszystkich oknach może być większy niż 0,35.
3. Wszystkie wymiary sprawdzić w naturze.

KIEROWNIK RUCIOŃCY
mgr inż. Andrzej Kozłowski

