SYMBOL NA RYS.	F5	F6	F7	F8	F9a
SCHEMAT FASADY WIDOK OD ZEWNĄTRZ	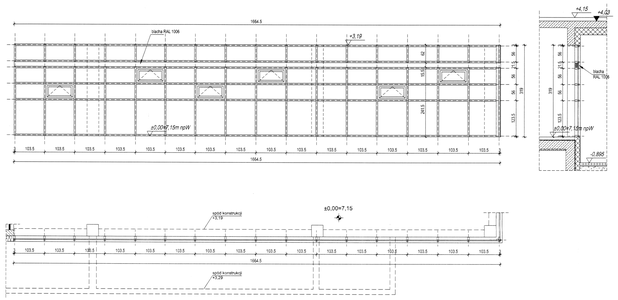	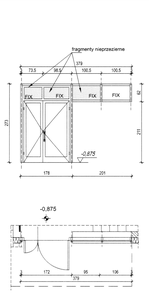	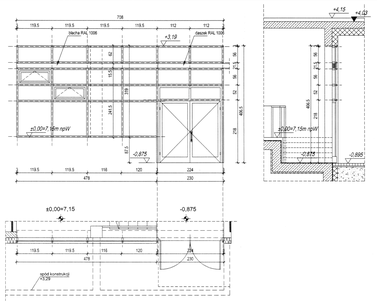	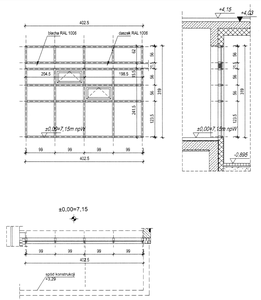	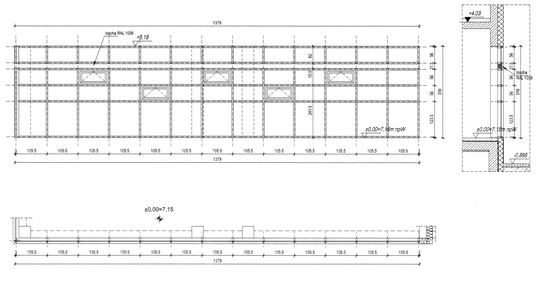
WYMIARY W ŚWIETLE MURU Bo x Ho (mm)	16645 x 3190	wg schematu	wg schematu	4025 x 3190	13790 x 3190
WYMIARY W ŚWIETLE OŚCIEŻNICY S X H (mm)	wg producenta	wg producenta	wg producenta	wg producenta	wg producenta
WYSOKOŚĆ PARAPETU Hp (cm)	Hp = 0	-	-	Hp = 0	Hp = 0
WYMAGANIA P-POŻ.	BEZ WYMAGAŃ	-	BEZ WYMAGAN	BEZ WYMAGAN	BEZ WYMAGAN
LOKALIZACJA	PARTER	PARTER	PARTER	PARTER	PARTER
ILOŚĆ	1	2	1	1	1
OPIS	FASADA SŁUPOWO-RYGLOWA, ALUMINIOWA, LAKIEROWANA PROSZKOWO, KOLOR RAL 7016, OKNO DWUSKRZYDŁOWE ASYMETRYCZNE BEZ SŁUPKA ŚRODKOWEGO, SZKLENIE KOLOR NATURALNY, gr.65, U.0,5, KWATERA OTWIERANE - UCHYLNE,SZKLENIE KOLOR MATOWANY, gr=3,55, KWATERY OTWIERANE - UCHYLNE, ELEMENTY STALE - PANEL SZKLANY TRZYWARSTWOWY SZKŁO BEZPIECZNE HUVS FV 1(1) OPSU TECHNICZNEGO, PRZYKŁ.OTWIERANYCH KWATERE ,UNIEMOŻLIWIAJĄCE PRZOSZKOLNI KI KOLOR RAL 1035, EDUKACYJNOŚĆ TERMICZNA DALEJ PANELY (max. 1,8 m²/szt	FASADA SŁUPOWO-RYGLOWA, ALUMINIOWA, LAKIEROWANA PROSZKOWO, KOLOR RAL 7016, OKNO DWUSKRZYDŁOWE ASYMETRYCZNE BEZ SŁUPKA ŚRODKOWEGO, ZE STAŁ PA NA NARAŻTEAK, WYPEŁNIENIE W SANDZWPANCE SZKLENIE KOLOR NATURALNY, gr=3,3 , U.0, KWATERY OTWIERANE - UCHYLNE, DOLNA KWATERKA WYPEŁNIONA W MECHANIZM UNOŚLIWIAJĄCY OTWIERANIE, ELEMENTY STALE - PANEL SZKLANY TRZYWARSTWOWY SZKŁO BEZPIECZNE HUVS FV 1(1) OPSU TECHNICZNEGO, EDUKACYJNOŚĆ TERMICZNA DALEJ PANELY (max. 1,1 m²/szt. ELEMENTY NIEPRZEZIERNE - PANEL SZKLANY DWUSZKLENNY TYP SPANDREL SZCZELNOŚCI HUS OPSU TECHNICZNEGO	FASADA SŁUPOWO-RYGLOWA, ALUMINIOWA, LAKIEROWANA PROSZKOWO, KOLOR RAL 7016, OKNO DWUSKRZYDŁOWE ASYMETRYCZNE BEZ SŁUPKA ŚRODKOWEGO, ZE STAŁ PA NA NARAŻTEAK, WYPEŁNIENIE W SANDZWPANCE SZKLENIE KOLOR NATURALNY, gr=3,3 , U.0, KWATERY OTWIERANE - UCHYLNE, DOLNA KWATERKA WYPEŁNIONA W MECHANIZM UNOŚLIWIAJĄCY OTWIERANIE, ELEMENTY STALE - PANEL SZKLANY TRZYWARSTWOWY SZKŁO BEZPIECZNE HUVS FV 1(1) OPSU TECHNICZNEGO, EDUKACYJNOŚĆ TERMICZNA DALEJ PANELY (max. 1,1 m²/szt.	FASADA SŁUPOWO-RYGLOWA, ALUMINIOWA, LAKIEROWANA PROSZKOWO, KOLOR RAL 7016, OKNO DWUSKRZYDŁOWE ASYMETRYCZNE BEZ SŁUPKA ŚRODKOWEGO, SZKLENIE KOLOR NATURALNY, gr=3,3 , U.0, KWATERY OTWIERANE - UCHYLNE, DOLNA KWATERKA WYPEŁNIONA W MECHANIZM UNOŚLIWIAJĄCY OTWIERANIE, ELEMENTY STALE - PANEL SZKLANY TRZYWARSTWOWY SZKŁO BEZPIECZNE HUVS FV 1(1) OPSU TECHNICZNEGO, EDUKACYJNOŚĆ TERMICZNA DALEJ PANELY (max. 1,1 m²/szt.	FASADA SŁUPOWO-RYGLOWA, ALUMINIOWA, LAKIEROWANA PROSZKOWO, KOLOR RAL 7016, OKNO DWUSKRZYDŁOWE ASYMETRYCZNE BEZ SŁUPKA ŚRODKOWEGO, SZKLENIE KOLOR NATURALNY, gr=3,3 , U.0, KWATERY OTWIERANE - UCHYLNE, DOLNA KWATERKA WYPEŁNIONA W MECHANIZM UNOŚLIWIAJĄCY OTWIERANIE, ELEMENTY STALE - PANEL SZKLANY TRZYWARSTWOWY SZKŁO BEZPIECZNE HUVS FV 1(1) OPSU TECHNICZNEGO, EDUKACYJNOŚĆ TERMICZNA DALEJ PANELY (max. 1,1 m²/szt.

UWAGI :
1. Izotacyjność akustyczna fasad min. R'A2 = 33dB. Szczegóły według opisu technicznego.
2. Współczynnik gn całkowitej przepuszczalności energii promieniowania słonecznego dla typu oszklenia we wszystkich oknach może być większy niż 0.35.
3. Wszystkie wymiary sprawdzić w naturze.


UWAGA:
SZCZEGÓŁY W DOKUMENTACJI ŚLUSARKI ALUMINIOWEJ

DOKUMENTACJA POWYKONAWCZA

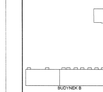

A	08.2020	Rozwój wykonawczy

ZESPÓŁ MIESZKALNO-USŁUGOWY
Z GARAŻEM PODZIEMNYM I MIEJSCAMI PARKINGOWYMI NADZIEMNYMI
ORAZ INFRASTRUKTURĄ TECHNICZNĄ
PRZY UL. HANDLOWEJ/RADZYMIŃSKIEJ w WARSZAWIE DZIELNICA TARGÓWEK
DZIAŁKI NR EW. 117/21 I 120/1 OBRĘB 4-10-09

Towarzystwo Budownictwa Społecznego
Warszawa Północ Sp. z o.o.
01-471 Warszawa, ul. Rzeczniowa 18

DOKUMENT POWYKONAWCZY

MARBUD-INVEST
Projektowanie i Realizacja Inwestycji
Budownictwo Ogólne i Drogowe
03-310 Warszawa, ul. Międzyborska 14 lok. 2.04
tel. 22 616 00 00, e-mail: biuro@marbud-invest.com.pl

mgr inż. Monika ALTRYCH
Nr uprawnień budowlanych
Nr ewid. Mazowiecka Izba Inż. i Arch. 7/1/2004

mgr inż. Paweł ROMAŃCZYK
Nr ewid. Mazowiecka Izba Inż. i Arch. 7/1/2004

ZESTAWIENIE FASAD F5 - F9
BUDYNEK A

FAZA: ARCHITEKTURA	DATA: 08.2020	SKALA: 1:50	
BRANŻA: PROJEKT POWYKONAWCZY	NR RYSUNKU: 4.RAD	NR PROJEKTU: A.Z.05.A	ARKUSZ: A